




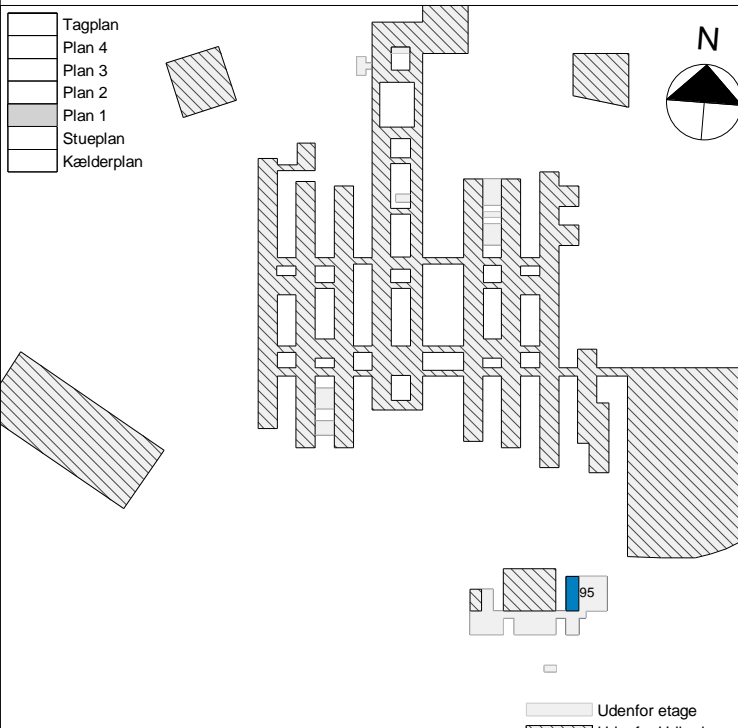




TEGNINGSNUMMER

REVISION

DP37_95_K08_M57_H1_E01_N001

A

DESIGN UDVIKLINGSGRUPPE				PROJEKT GRUPPE				
<div><input type="checkbox"/></div>								
DESIGN UDVIKLINGSGRUPPE KONSULENT								
<div>graa</div> <div>Grønbævre Arkitektur A/S Østerbro 20, 1. sal 5000 Odense C Tel.: 66 13 62 00 info@graa.dk</div>		<div>INGENIØR'NE</div> <div>INGENIØR'NE A/S Jernbanegade 1 6700 Esbjerg Tel.: 75 18 01 11 post@ingenior-ne.dk</div>						
<div><input type="checkbox"/> Sagsnummer 20.004</div>		<div><input type="checkbox"/> Sagsnummer 2019.730</div>		TOTAL ENTREPRENØR				
<div></div> <div>ANTONSEN CONSULT Bakkensvej 163 2300 København S Tel.: +45 66 22 30 gnt@antonсенconsult.dk</div>		<div></div> <div>GIBOTECH Moving Technology Gibotech A/S Ballweg 15 5250 Odense SD Tel.: +45 65 95 52 62 www.gibotech.dk</div>		<div></div> <div>5E Byg A/S Worchmønstergade 5 5000 Odense C Tel.: 63 40 41 40 info@5e-byg.dk</div>				
<div><input type="checkbox"/></div>		<div><input type="checkbox"/> Sagsnummer 6299</div>		<div><input type="checkbox"/> Sagsnummer 2015 - DP37 OUH Køkken</div>				
<div></div> <div>Optimum Ventilation A/S Vindstøvlavej 25-1, sal 7700 Fredericia Tel.: +45 81 72 71 20 www.optimum-ventilation.dk</div>		<div></div> <div>Brøndum AS Falkenberg 14 8800 Viborg Tel.: 86 62 36 66 vborg@brondum.dk</div>		<div><div><div><input type="checkbox"/> Tagplan</div><div><input type="checkbox"/> Plan 4</div><div><input type="checkbox"/> Plan 3</div><div><input type="checkbox"/> Plan 2</div><div><input type="checkbox"/> Plan 1</div><div><input checked="" type="checkbox"/> Stueplan</div><div><input type="checkbox"/> Kældertjen</div></div><div></div></div>				
<div><input checked="" type="checkbox"/> Sagsnummer 20038</div>		<div><input type="checkbox"/> Sagsnummer 125410-189</div>						
<div><input type="checkbox"/></div>		<div><input type="checkbox"/></div>						
<div><input type="checkbox"/></div>		<div><input type="checkbox"/></div>						
<div><input type="checkbox"/></div>		<div><input type="checkbox"/></div>						
A	18.05.2022	Målepunkter påført. Som udført				LS	HL	
Revision	Dato	Beskrivelse				Lest Af	Godk. Af	
KLENT								
<div> Nyt OUH FASE Region Syddanmark</div>		Som udført						
TITLE						UDGIVELSESDATO	FORMAT (ISO)	
1. salsplan						2022.03.31	A1	
						UDARBEJDET AF	MÅL	
						LS	1 : 100	
						KONTROLLERET AF		
						HL		
						GODKENDT AF		
						PF		
DP37	95	K08	M57	H1	E01	N001	A	
DELPROJEKT	BYGNINGSNR.	VIDENSOMRÅDE	FAGDISCIPLIN	AFBLINDNINGSTYPE	ETAGE	LØBNUMMER	REVISIONSR.	
NOTE: DER MÅ IKKE UDFØRES MÅLEKONTROL PÅ UDPRINTET TEGNING								